


X01' DV3

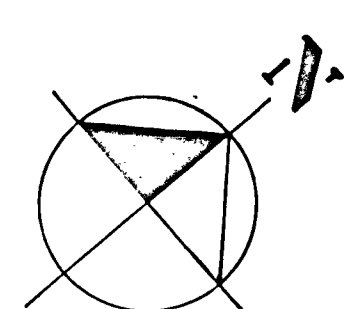

LEGENDE

- EMPRISE SOUS-SOL
- EMPRISE REZ-DE-CHAUSSEE
- EMPRISE ETAGES
- ESPACES VERTS

LEGENDE


- RESEAU D'EGOUTS UNITAIRE
- ADUCTION D'EAU POTABLE (AEP)
- RESEAU TELECOM SOUTERRAIN
- RESEAU ELECTRIQUE SOUTERRAIN
- RESEAU TELECOM AERIEN SUR SUPPORT OU CONTRE-FACADE
- RESEAU ELECTRIQUE AERIEN SUR SUPPORT OU CONTRE-FACADE
- RESEAU ECLAIRAGE PUBLIC A CREER

DOMENE "LES MARTINETS"

50 logements PLA + commerces



SOCIETE DAUPHINOISE
POUR L'HABITAT
BP 128 - 38431 Echirolles Cedex
Tél. 76.68.39.66 - Fax. 76.68.39.32

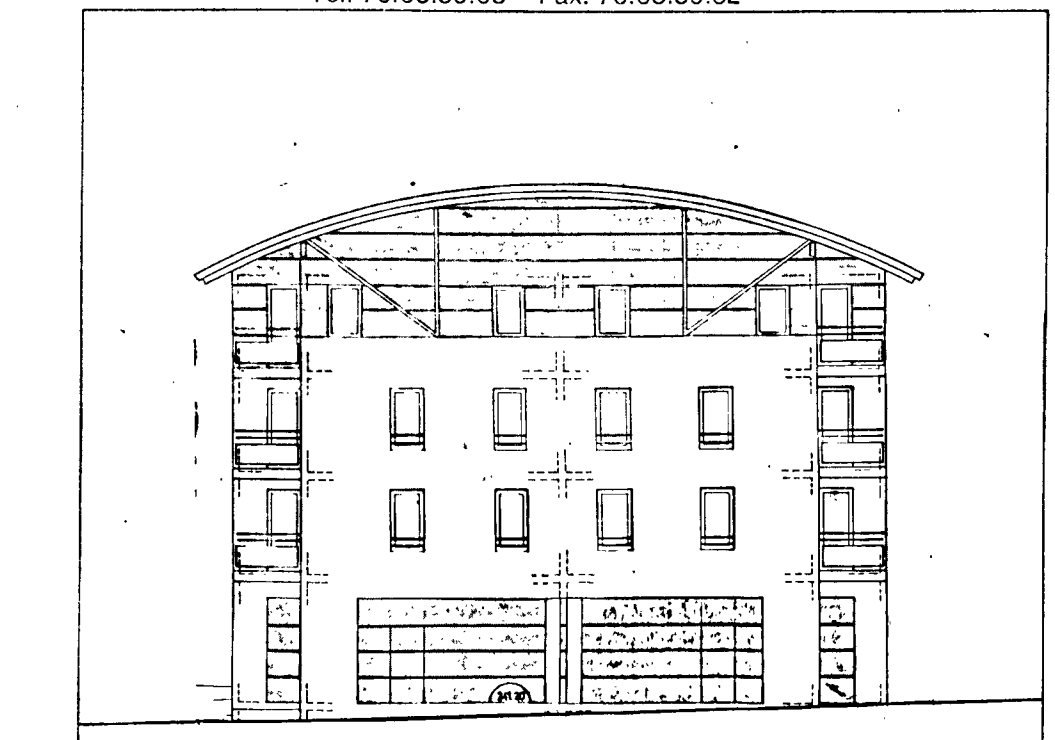

DOE (HORS BATIMENT C)


DOSSIER MARCHÉS

PEO
Sept. 93

PLAN DE MASSE - SITUATION
Ech: 1/100"

dVJ
201°


MODIFICATIONS

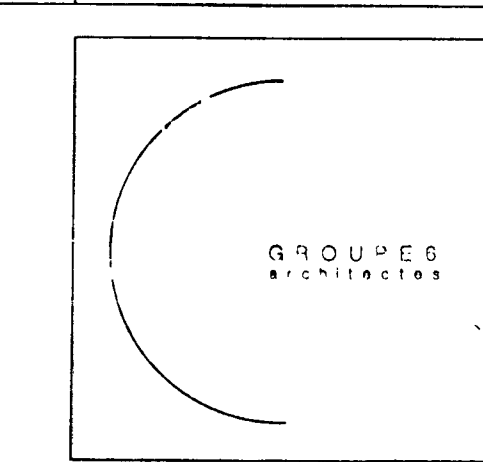

- I.B.S.F. (bet structure)
24 rue Lamartine (38320) Eybens
Tél. 76.60.71.11
fax. 76.24.09.02
- CIPAVEM (bet fluides)
15, La Censeille BP 5 (38420) Domène
Tél. 76.77.24.27
fax. 76.77.35.27
- SOCOTEC (contrôle)
B.P. 289 (38434) Echirolles
Tél. 76.22.34.45
fax. 76.09.09.50
- TECSET (ingénierie coordination)
2 rue Bourjade (38100) Grenoble
Tél. 76.96.45.90
fax. 76.21.97.29

b = Avril 1995
mise à jour "ouvrages exécutés"
c = 2 oct 98
mise à jour.

(BATIMENT C NON REALISE A CE JOUR)

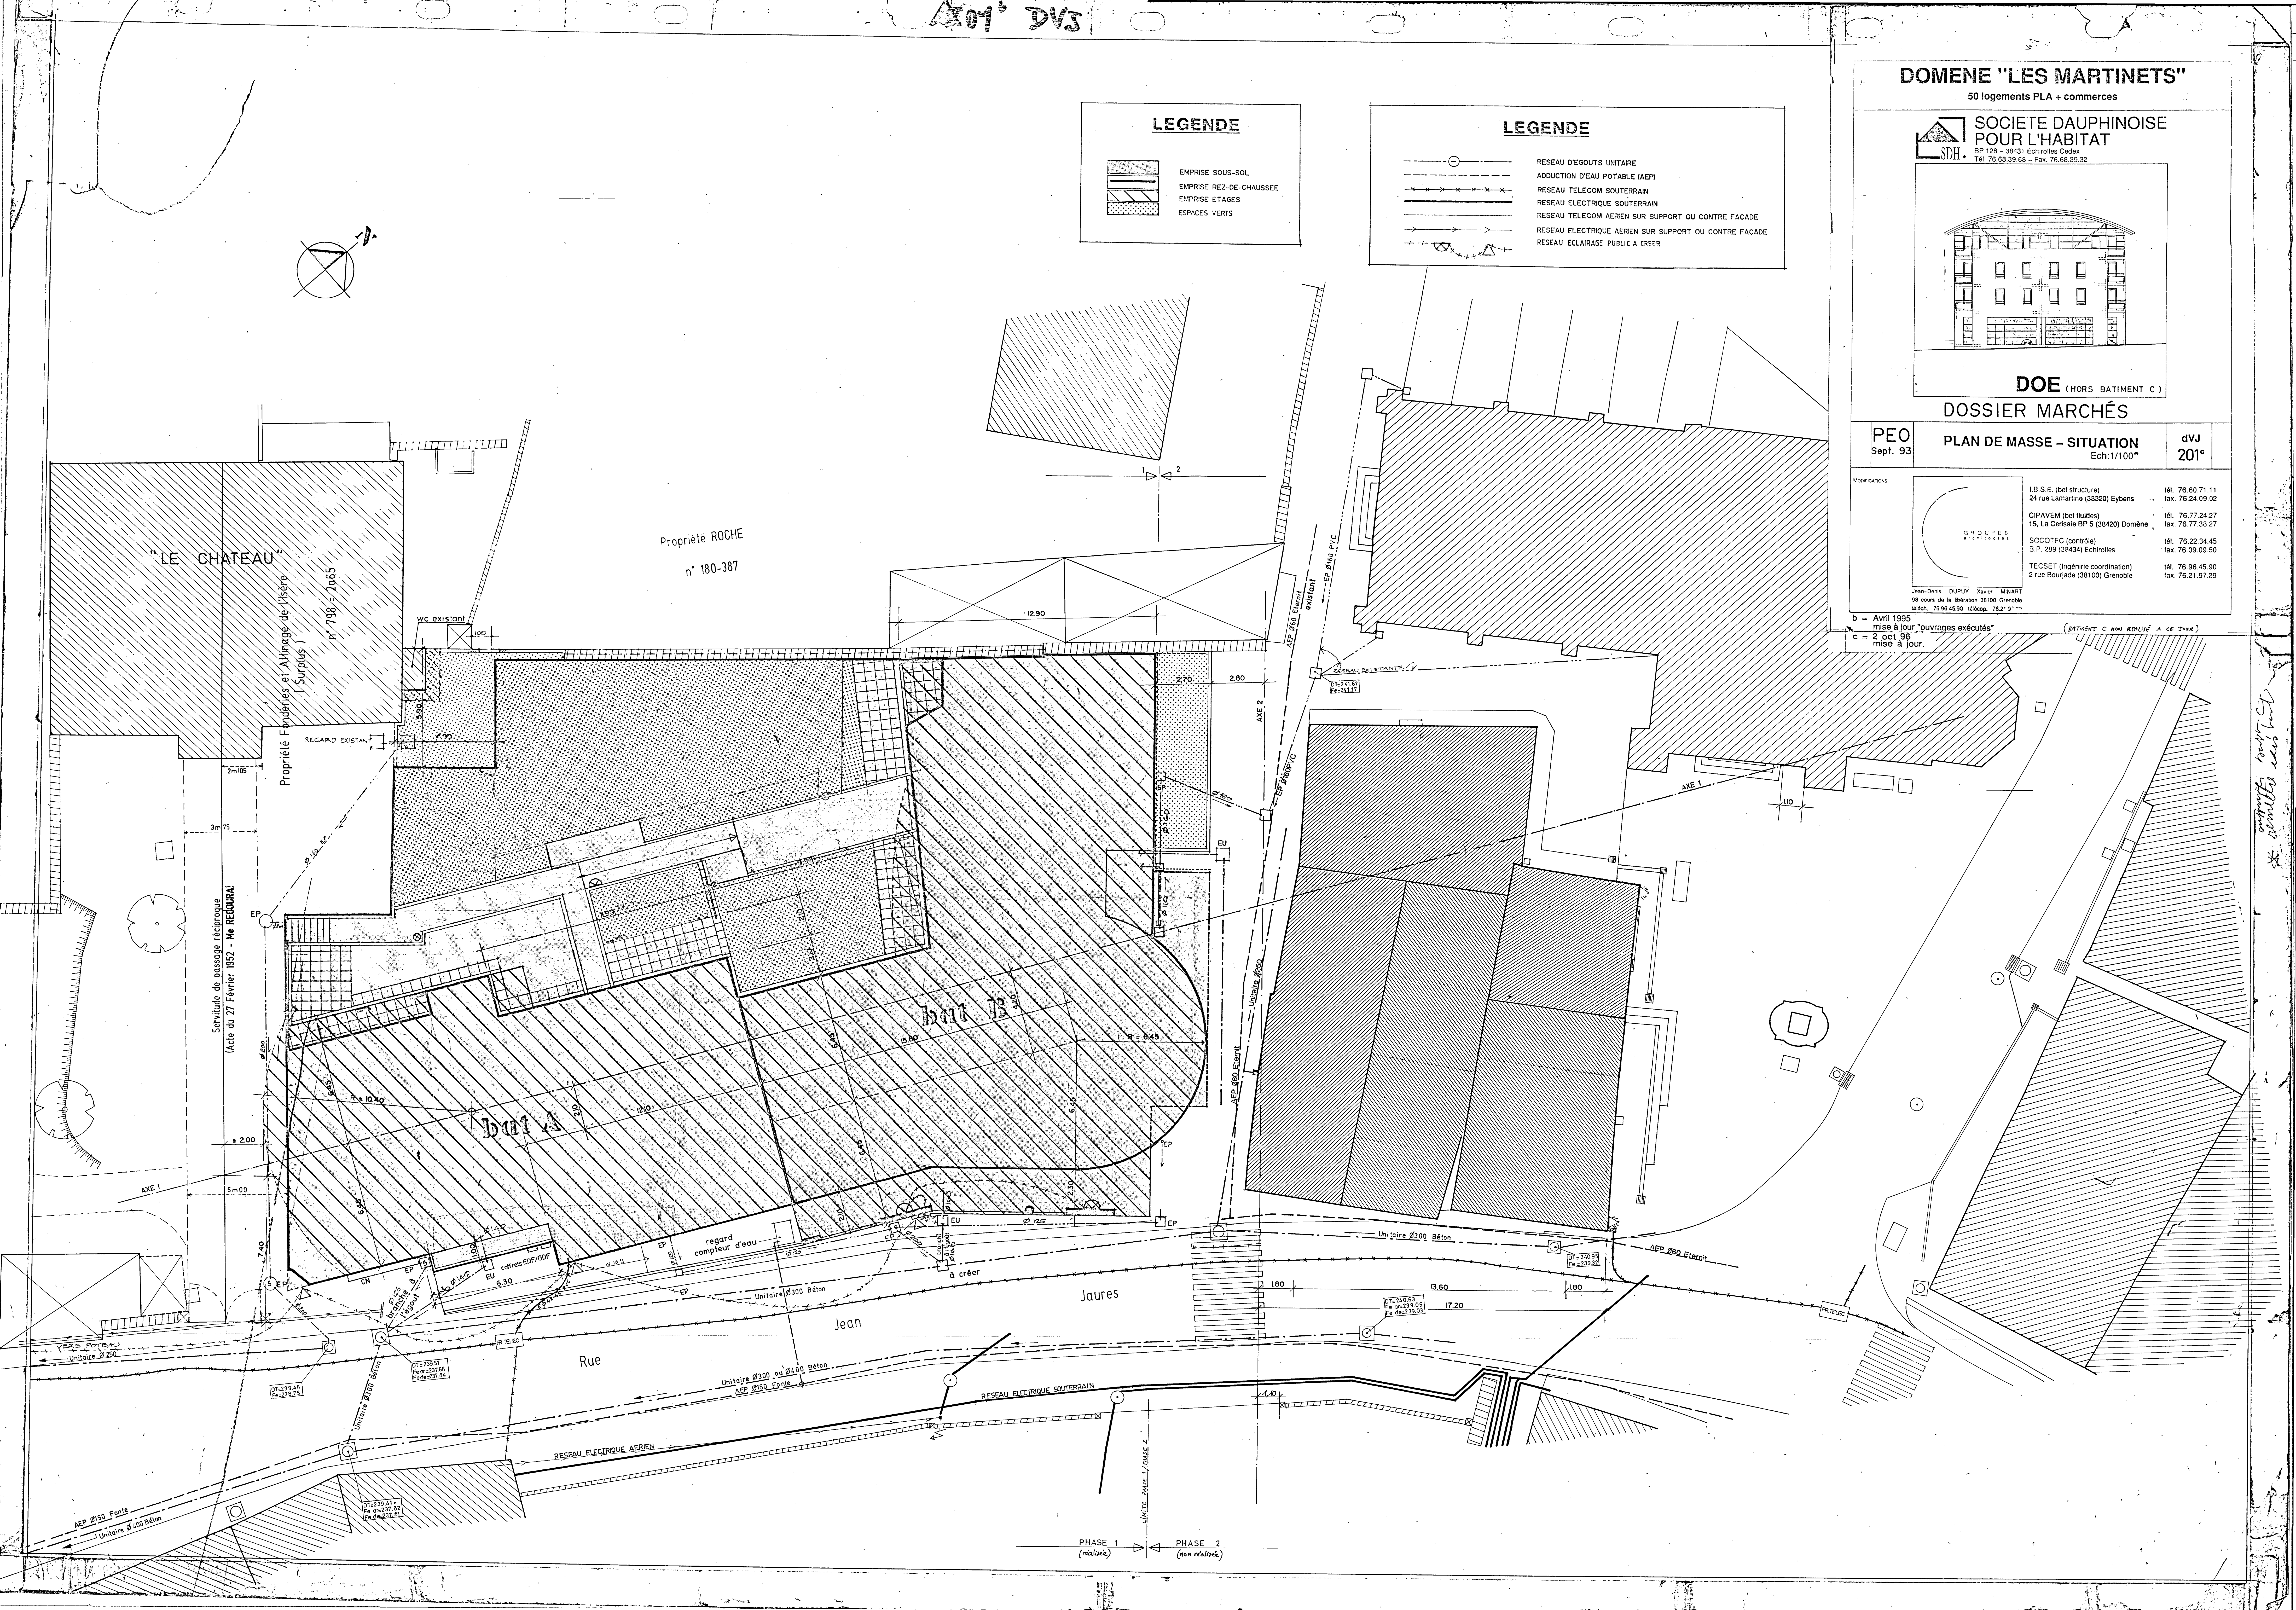

PHASE 1 (réalisée) PHASE 2 (non réalisée)

copie pour l'architecte