


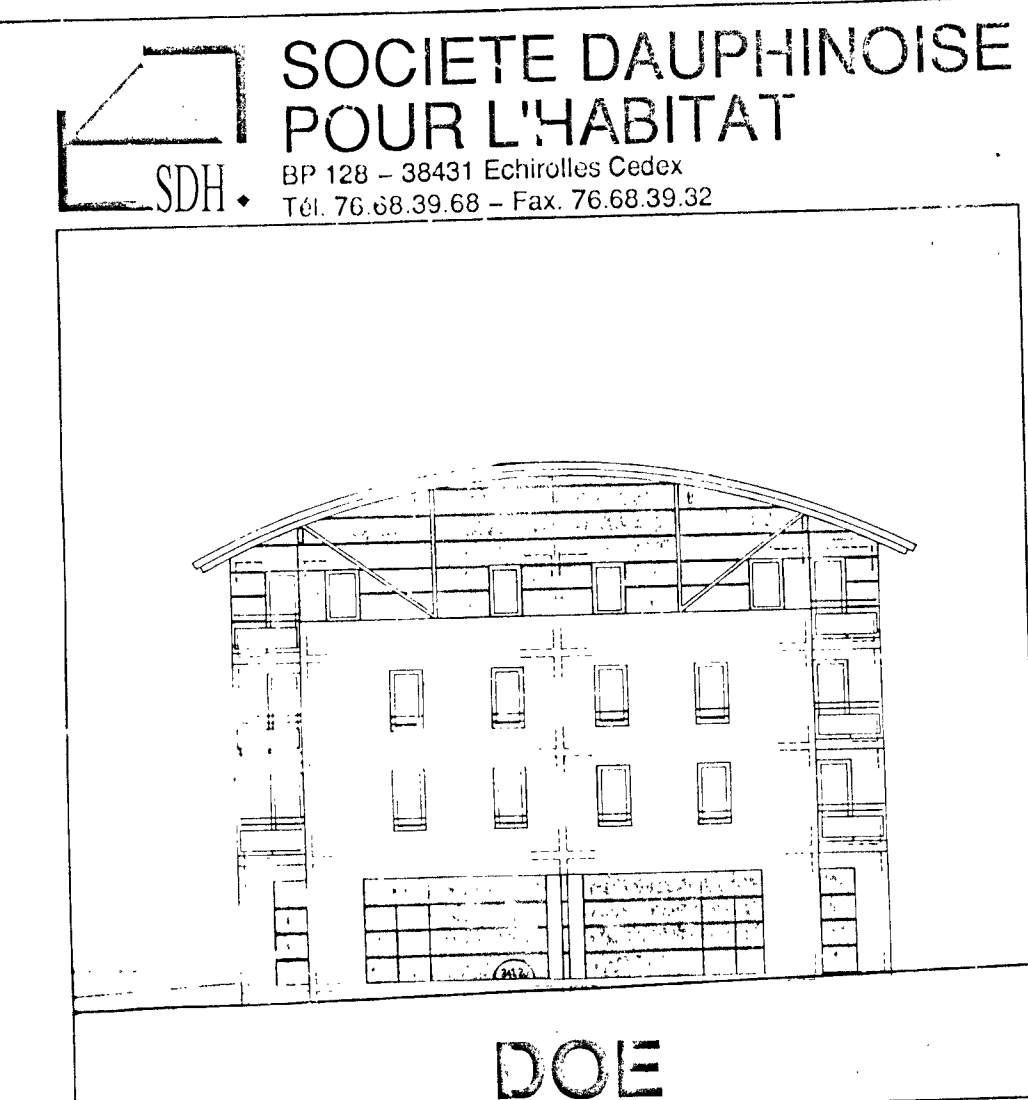

DOE
DOSSIER MARCHÉS

PEO
Sept. 93

BATIMENTS A & B
SOUS-SOL

Ech: 1/50

dvt
202

LI.S.E. (bet structure) 24 rue Lamartine (38320) Eybens	tél. 76.62.71.11 fax. 76.24.09.02
CIPAVEM (bat fluides) 15, Le Carle BP 5 (38420) Domène	tél. 76.77.24.27 fax. 76.77.36.27
SCOTEC (contrôle) B.P. 289 (38434) Echolles	tél. 76.22.34.45 fax. 76.09.09.50
TECSET (ingénierie coordination) 2 rue Bourjade (38100) Grenoble	tél. 76.96.45.90 fax. 76.21.97.29

b = Avril 1995
mise à jour "ouvrages exécutés"
c = 2 Oct 98
mise à jour.

LEGENDE

- faux-plafond
- isolation
- ② menuiserie PVC
- ② A menuiserie PVC acoustique
- ② VR menuiserie avec volet roulant

bat. A

bat. B