


DOMENE "LES MARTINETS"

50 logements PLA + commerces



SOCIETE DAUPHINOISE
POUR L'HABITAT

BP 128 - 38431 Echirolles Cedex
Tél. 76.68.39.68 - Fax. 76.68.59.32

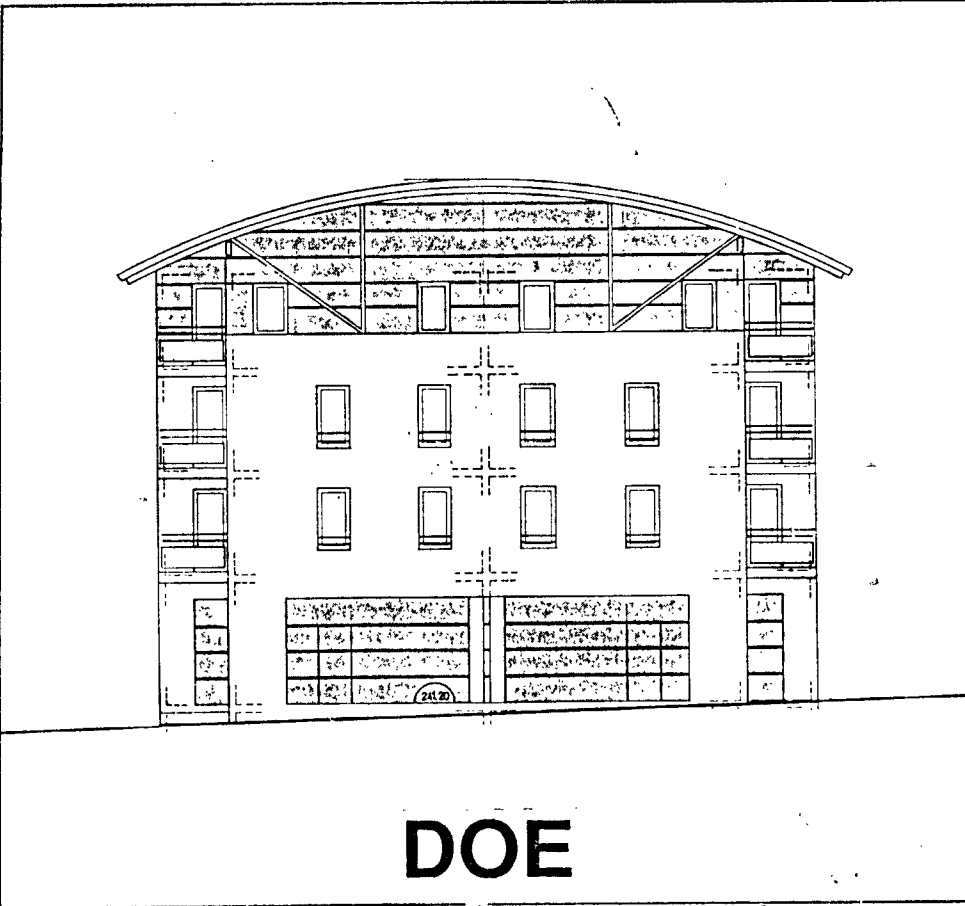

DOE
DOSSIER MARCHÉS

PEO
Sept. 93

COUPES 1 et 2

Ech : 1/50

dVJ
211^b

MODIFICATIONS



I.B.S.E. (bet structure)
24 rue Lamartine (38320) Eybens

tél. 76.60.71.11
fax. 76.24.09.02

CIPAVEM (bet fluides)
15, La Cerisaie BP 5 (38420) Domène

tél. 76.77.24.27
fax. 76.77.36.27

SOCOTEC (contrôle)
B.P. 289 (38434) Echirolles


tél. 76.22.34.45
fax. 76.09.09.50

TECSET (Ingénierie coordination)
2 rue Bourjade (38100) Grenoble


tél. 76.96.45.90
fax. 76.21.97.29

Jean-Denis DUPUY Xavier MINART
98 cours de la libération 38100 Grenoble
téléph. 76.96.45.90 télécop. 76.21.97.29

b : Avril 1995
mise à jour "ouvrages exécutés"

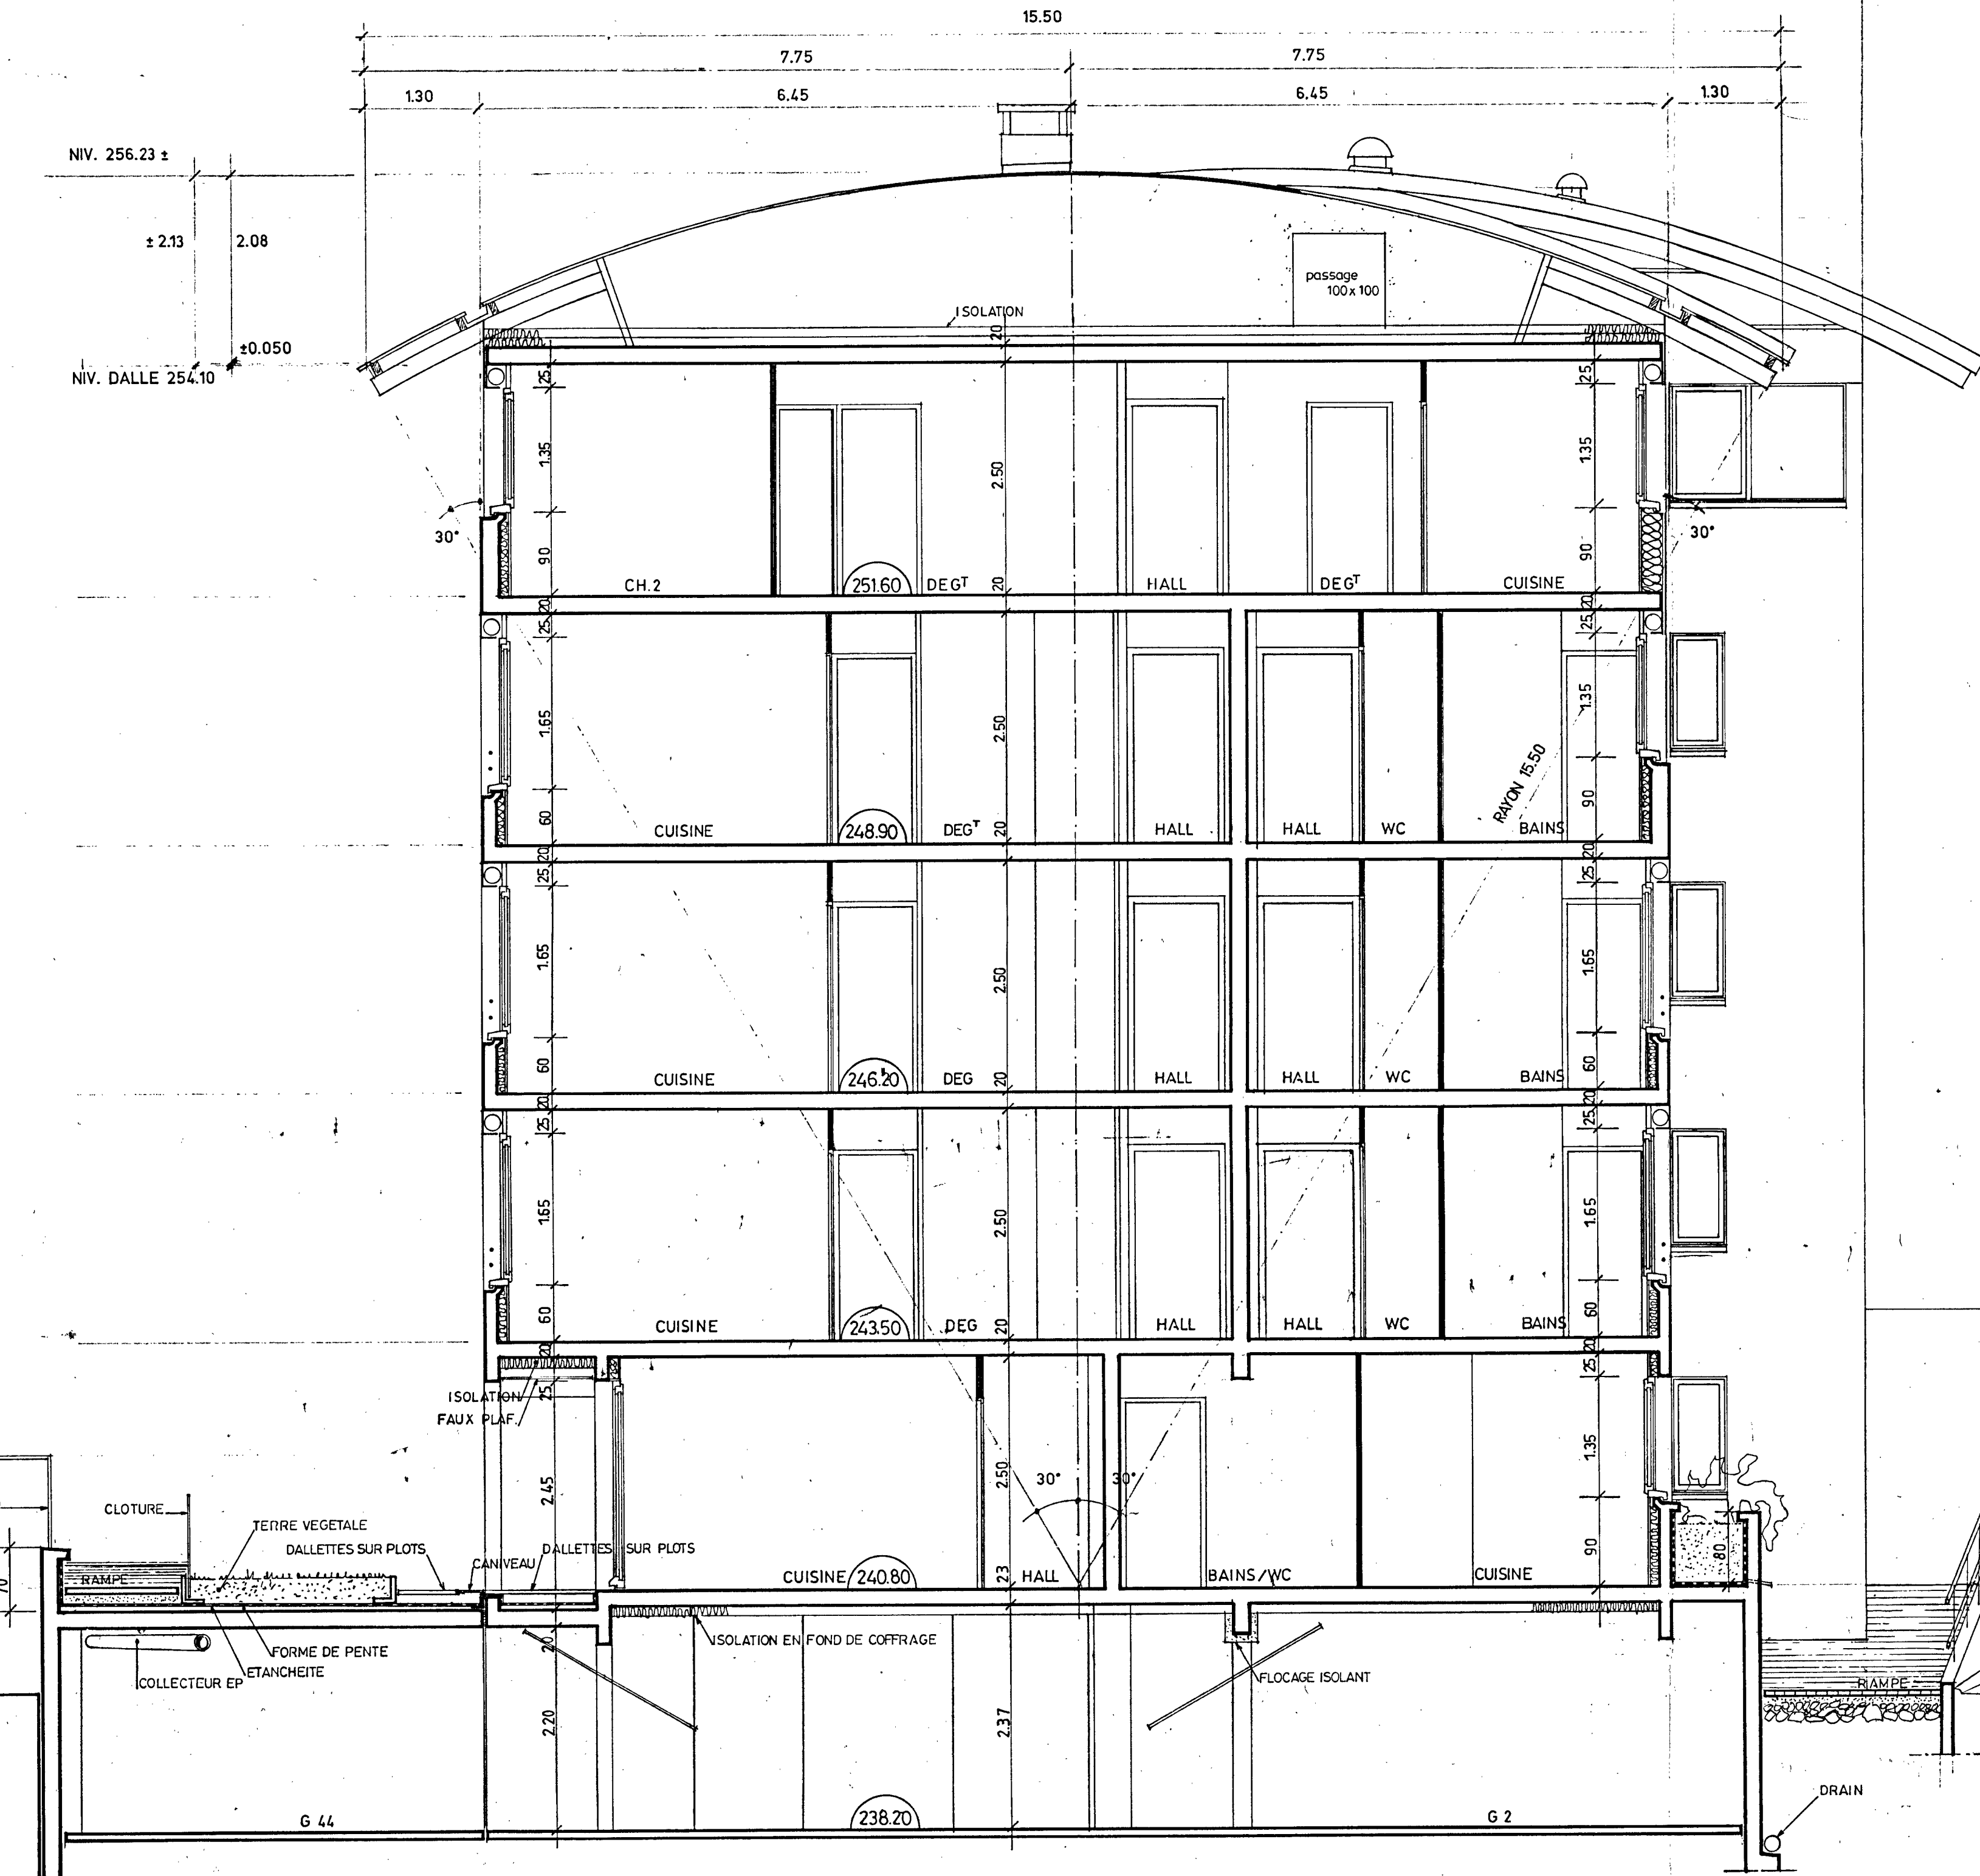

COUPE DE PRINCIPE N°1

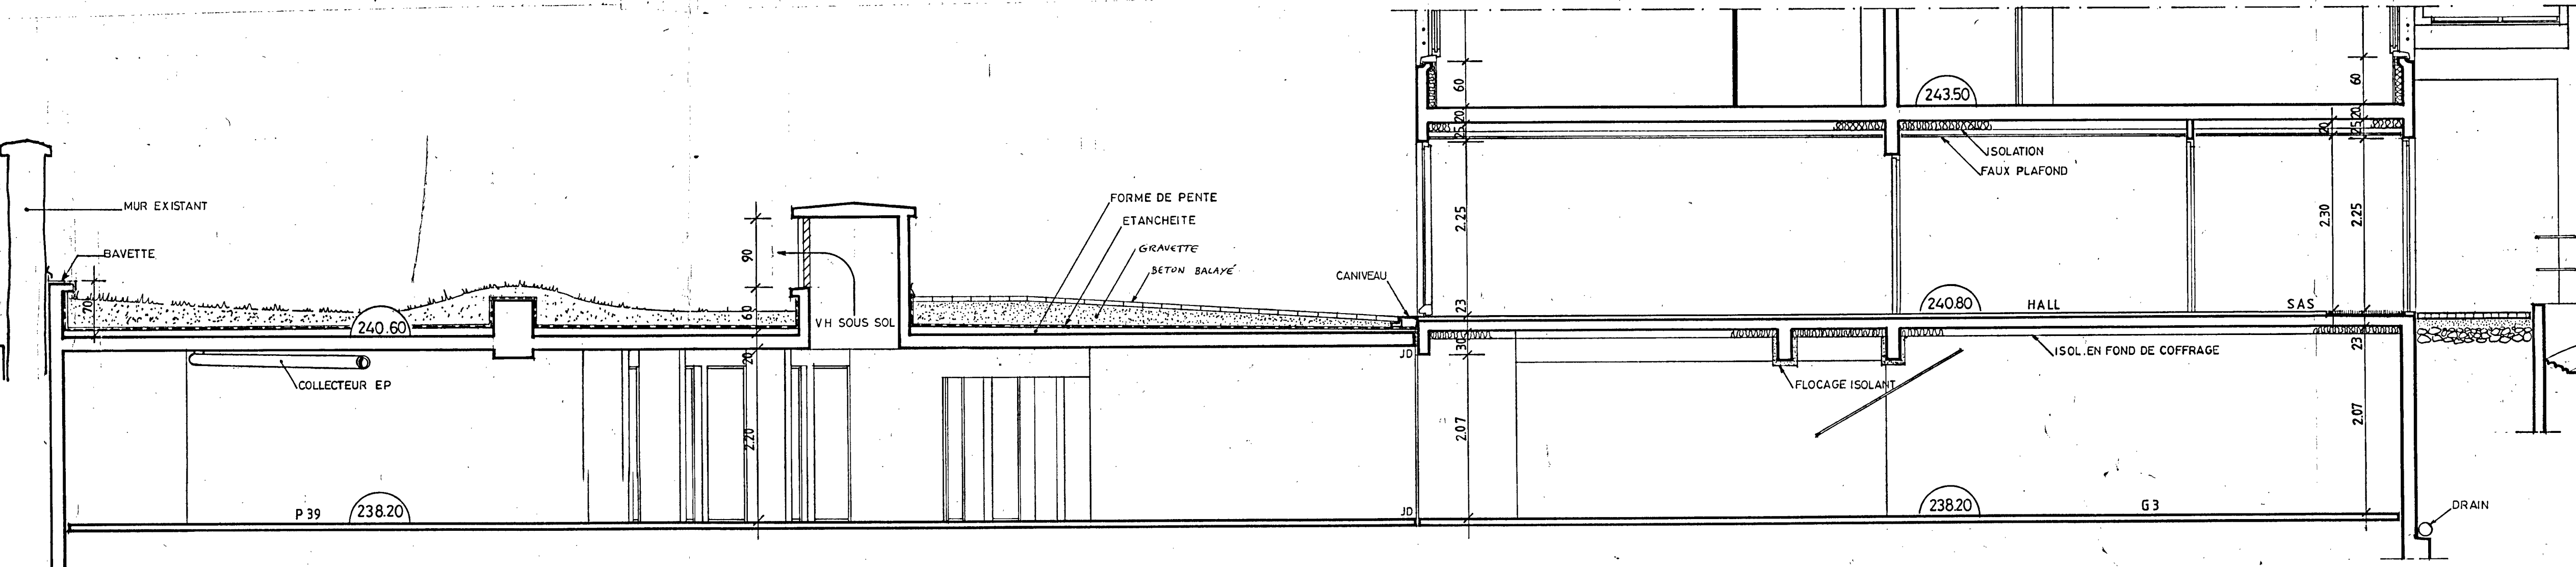

COUPE DE PRINCIPE N°2 (partielle)