


DOMENE "LES MARTINETS"

50 logements PLA + commerces



SOCIETE DAUPHINOISE
POUR L'HABITAT
BP 128 - 38431 Echirolles Cedex
Tél: 76.68.39.68 - Fax: 76.68.39.32

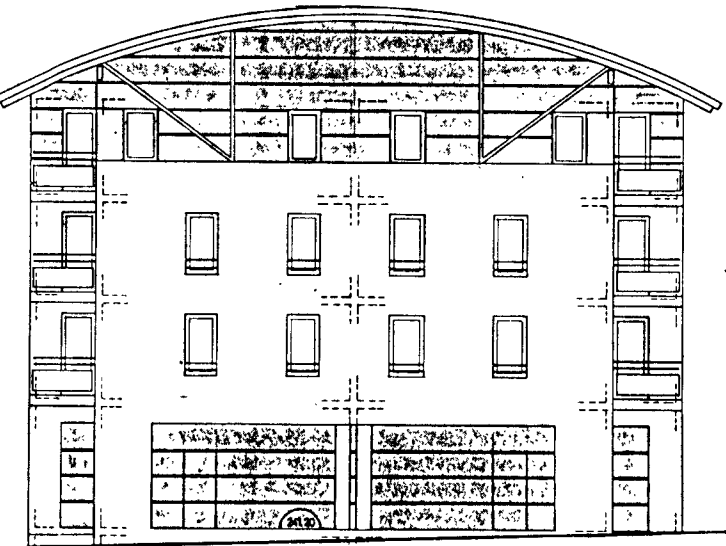

DOE
DOSSIER MARCHÉS


PEO
Sept. 93

COUPES 3 et 4

Ech: 1/50

dVJ
212^b

MODIFICATIONS

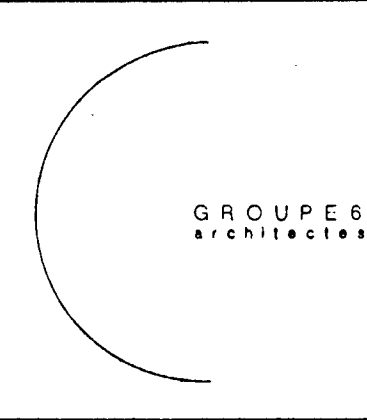


I.B.S.E. (bet structure)
24 rue Lamartine (38320) Eybens
CIPAVEM (bat fluides)
15, La Cerisaie BP 5 (38420) Domène
SOCOTEC (contrôle)
B.P. 289 (38434) Echirolles
TECSET (ingénierie coordination)
2 rue Bourjade (38100) Grenoble

tél: 76.60.71.11
fax: 76.24.09.02
tél: 76.77.24.27
fax: 76.77.36.27
tél: 76.22.34.45
fax: 76.09.09.50
tél: 76.96.45.90
fax: 76.21.97.29


Jean-Denis DUPUY Xavier MINART
98 cours de la libération 38100 Grenoble
tél: 76.96.45.90 tél: 76.21.97.29

^b = Avril 1995
mise à jour "ouvrages exécutés"

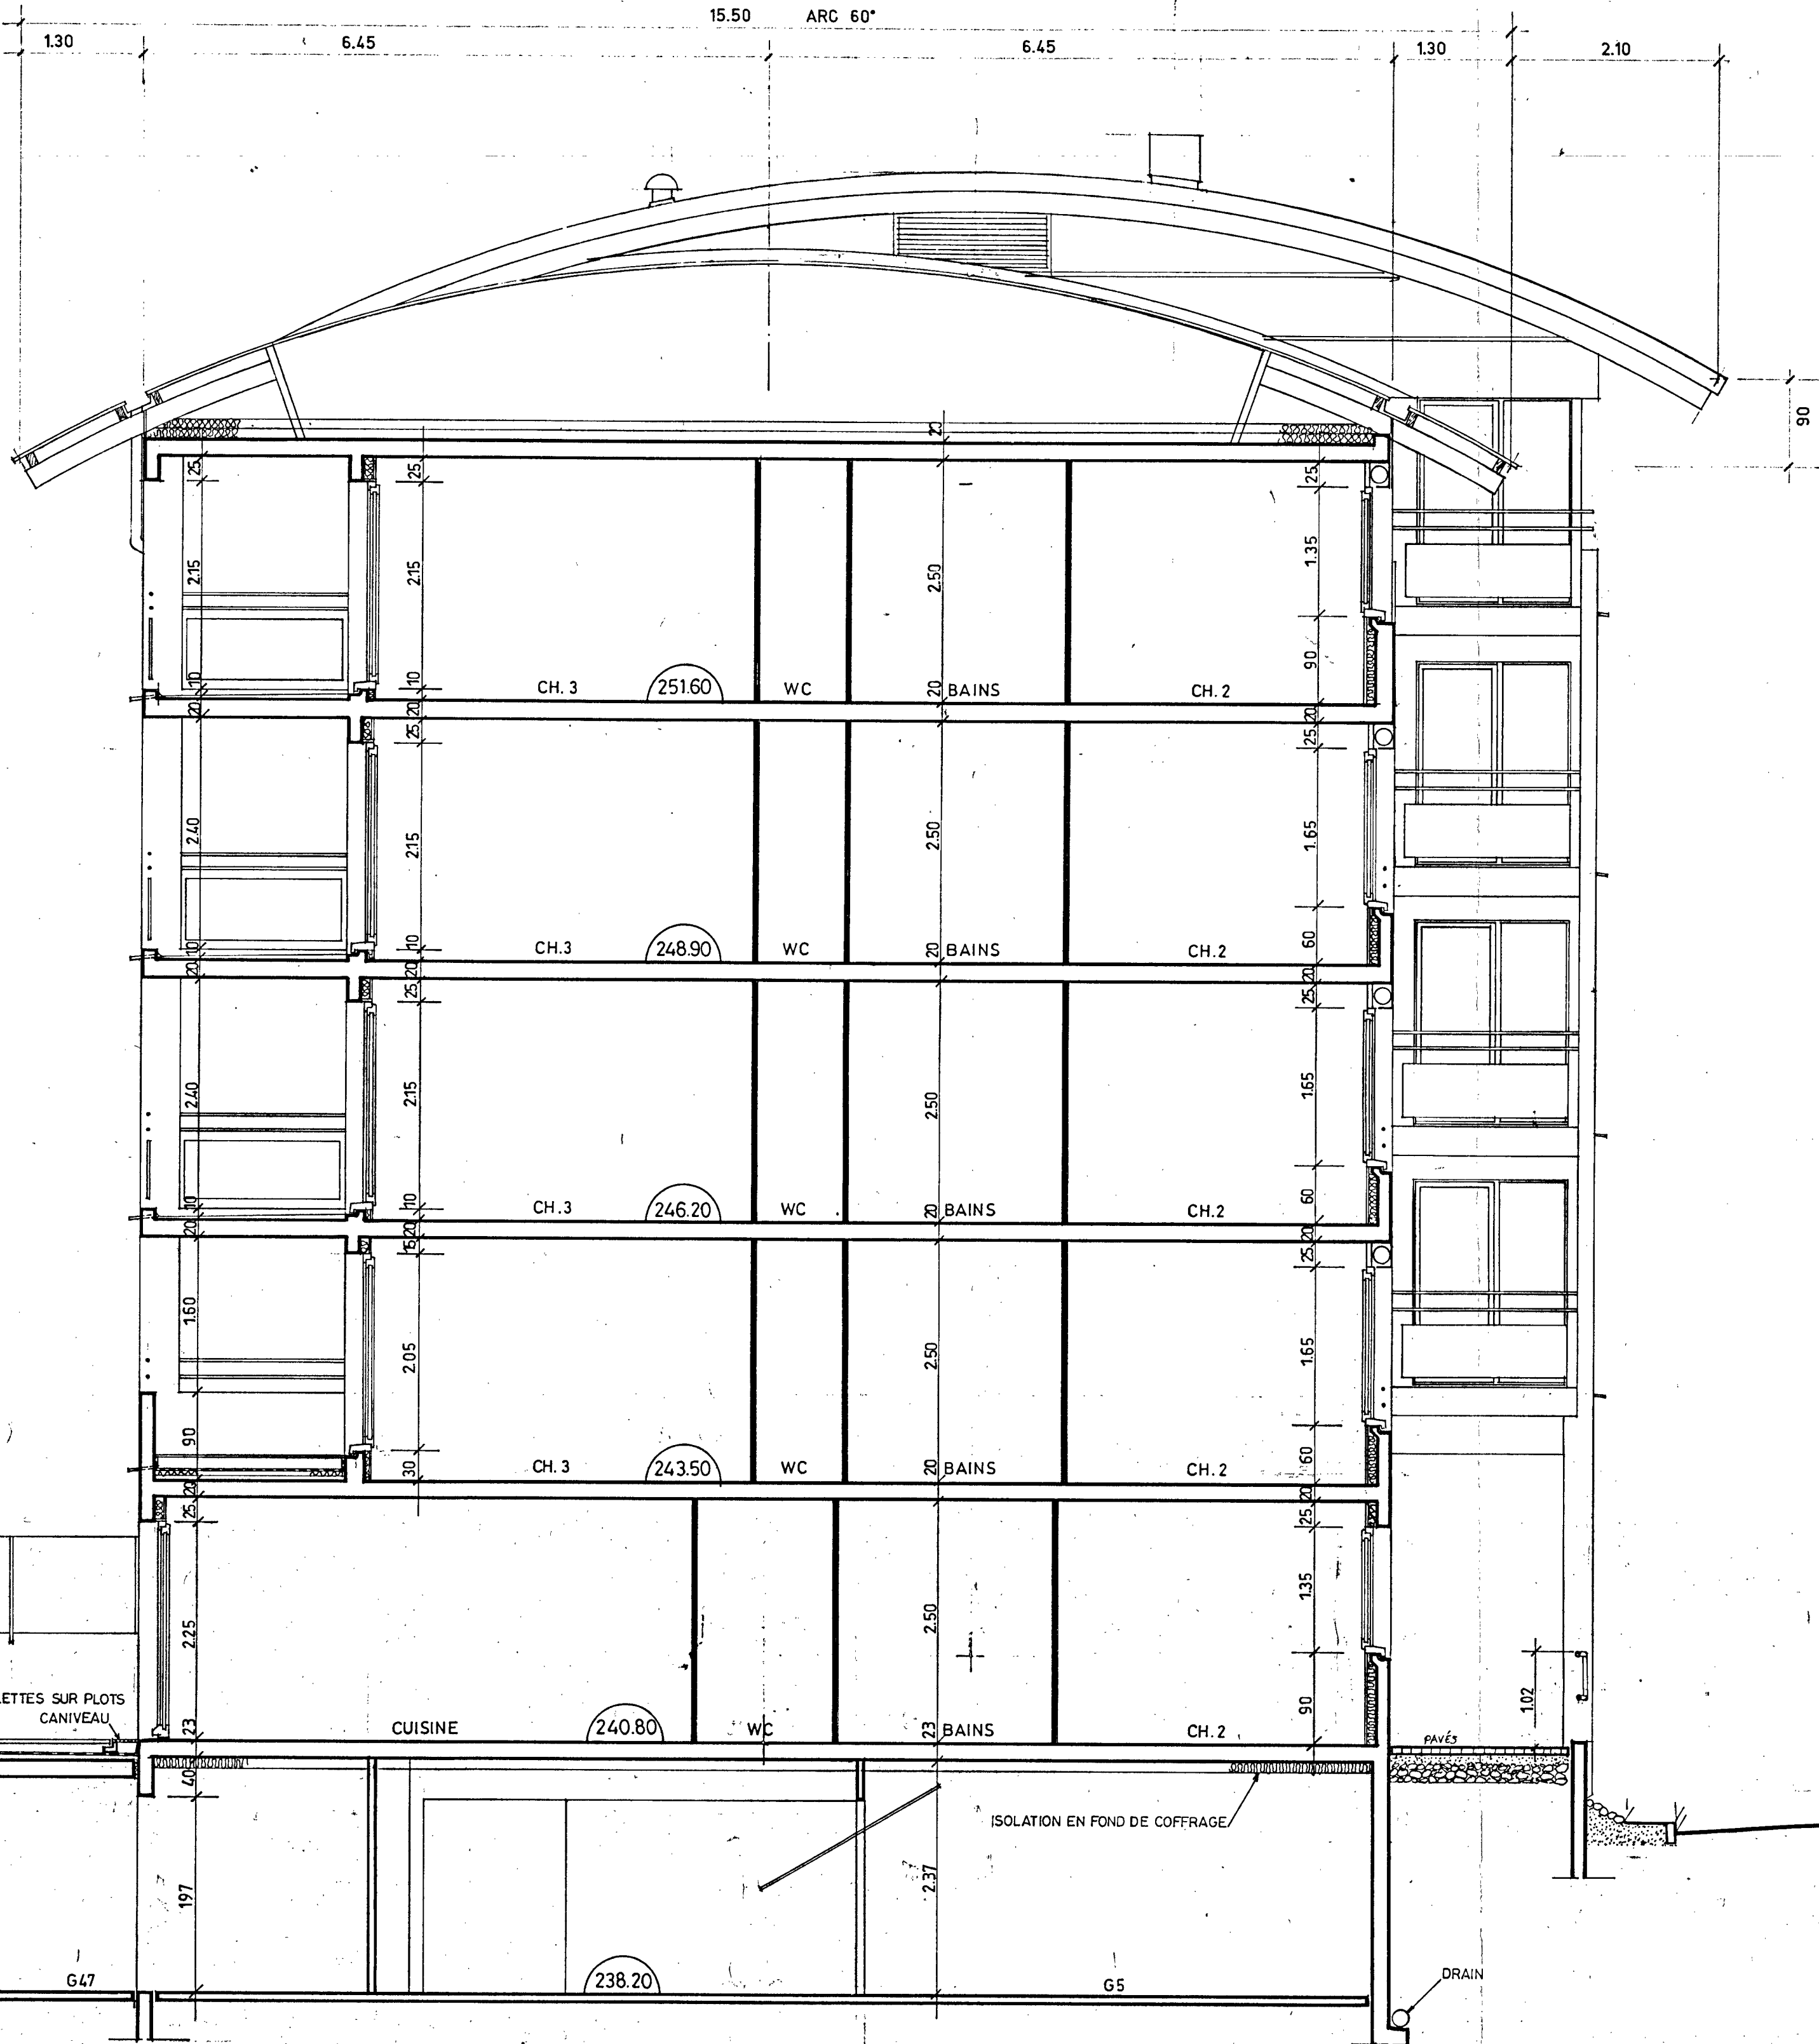

COUPE DE PRINCIPLE N°3

A

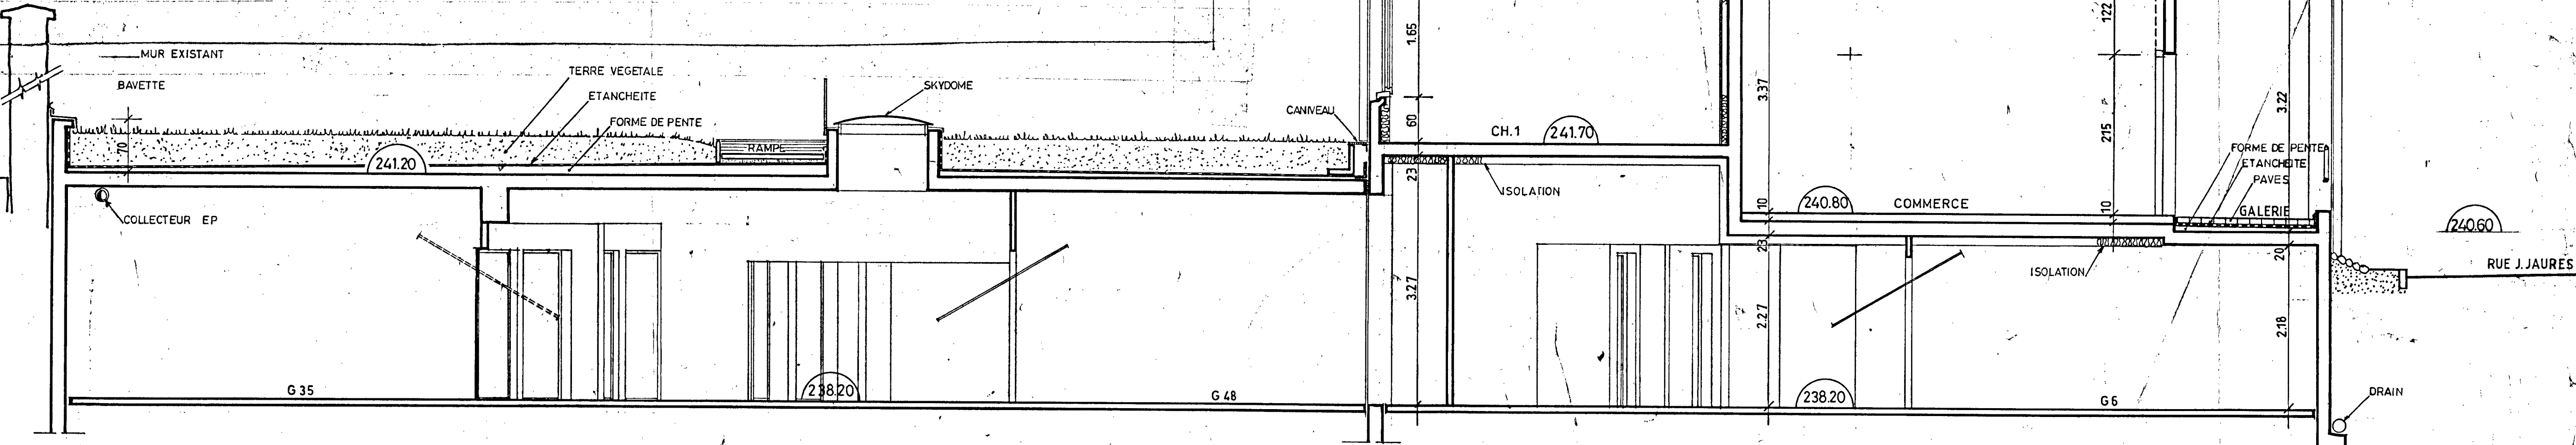

COUPE DE PRINCIPLE N°4

B