


DOMENE "LES MARTINETS"

50 logements PLA + commerces



SOCIÉTÉ DAUPHINOISE
POUR L'HABITAT

BP 128 - 38431 Echirolles Cedex
Tél. 76.68.39.68 - Fax. 76.68.39.32

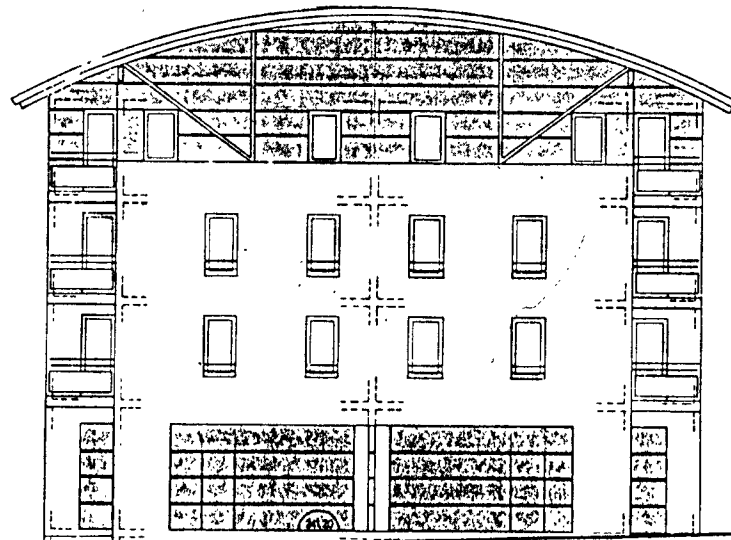

DOE
DOSSIER MARCHÉS

PEO
Sept. 93

COUPES 5 et 6

Ech: 1/50


dVJ
213^b

MODIFICATIONS




I.B.S.E. (bet structure)
24 rue Lamartine (38320) Eybens
tél. 76.60.71.11
fax. 76.24.09.02
CIPAVEM (bet fluides)
15, La Censeille BP 5 (38420) Domène
tél. 76.77.24.27
fax. 76.77.36.27
SOCOTEC (contrôle)
D.P. 289 (38434) Echirolles
tél. 76.22.34.45
fax. 76.09.09.50
TFCSET (ingénierie coordination)
1 rue Bourjade (38100) Grenoble
tél. 76.96.45.90
fax. 76.21.97.29

b = Avril 1995
mise à jour "ouvrages exécutés"

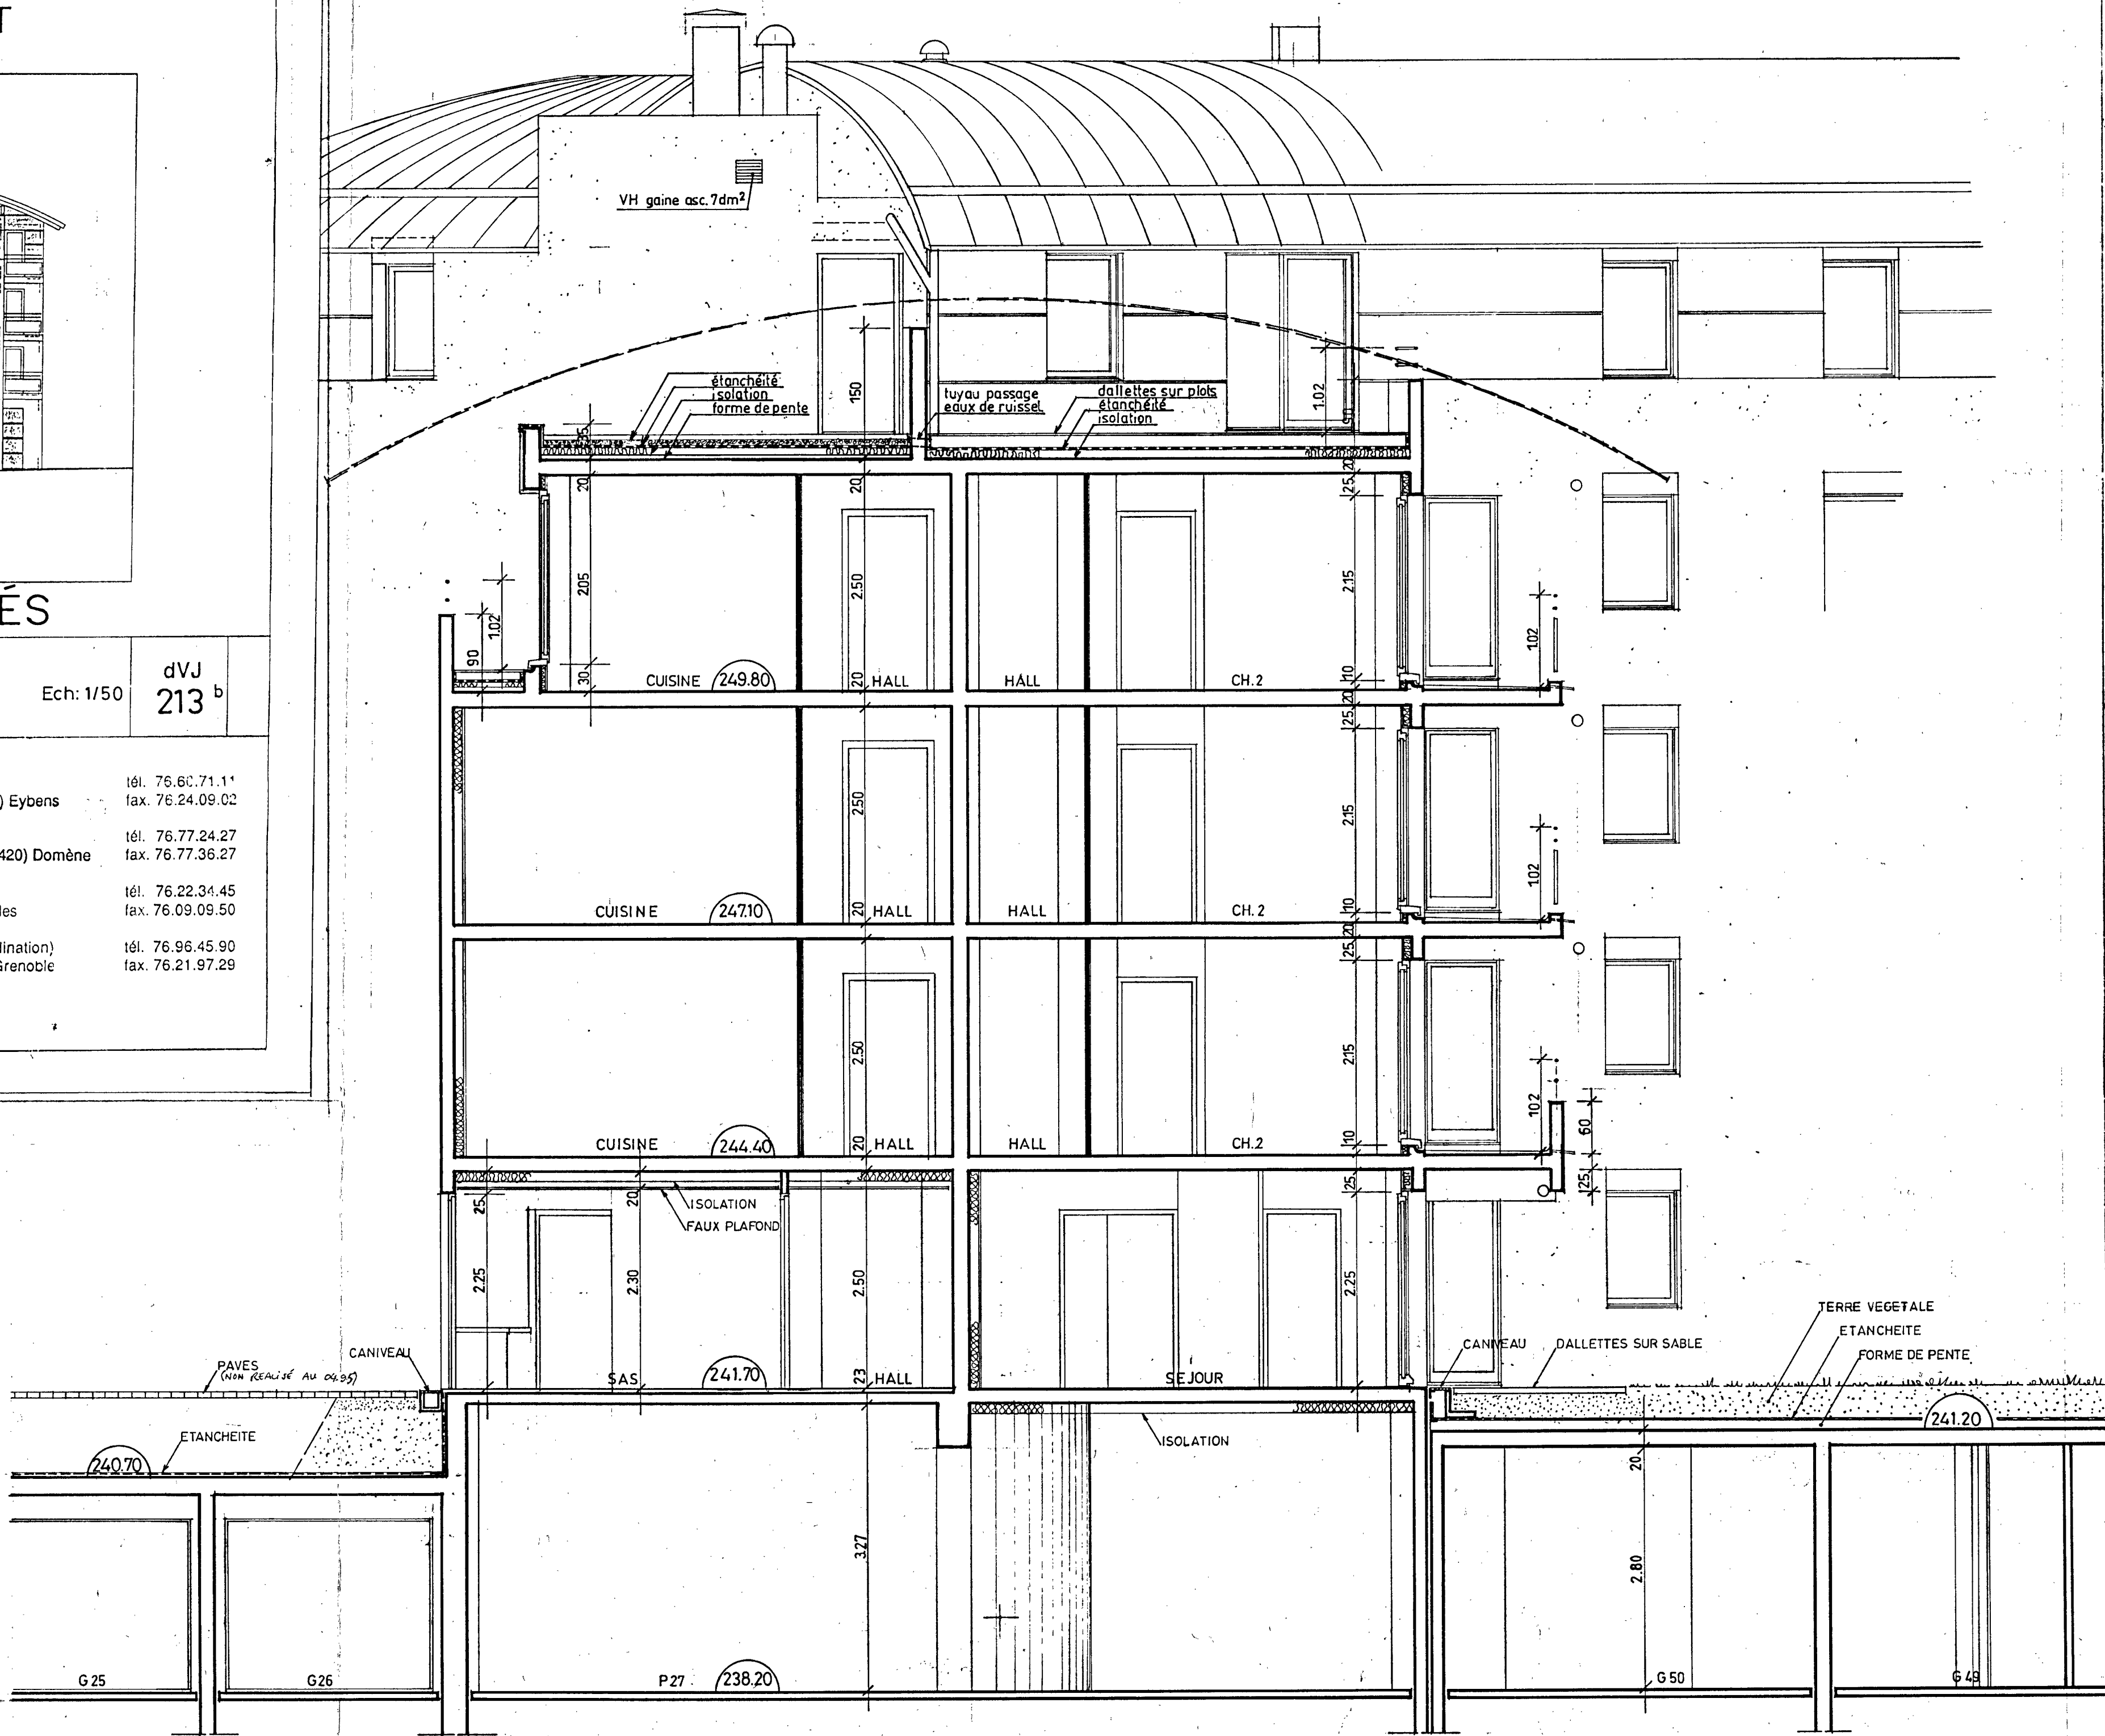

COUPE DE PRINCIPE N°5

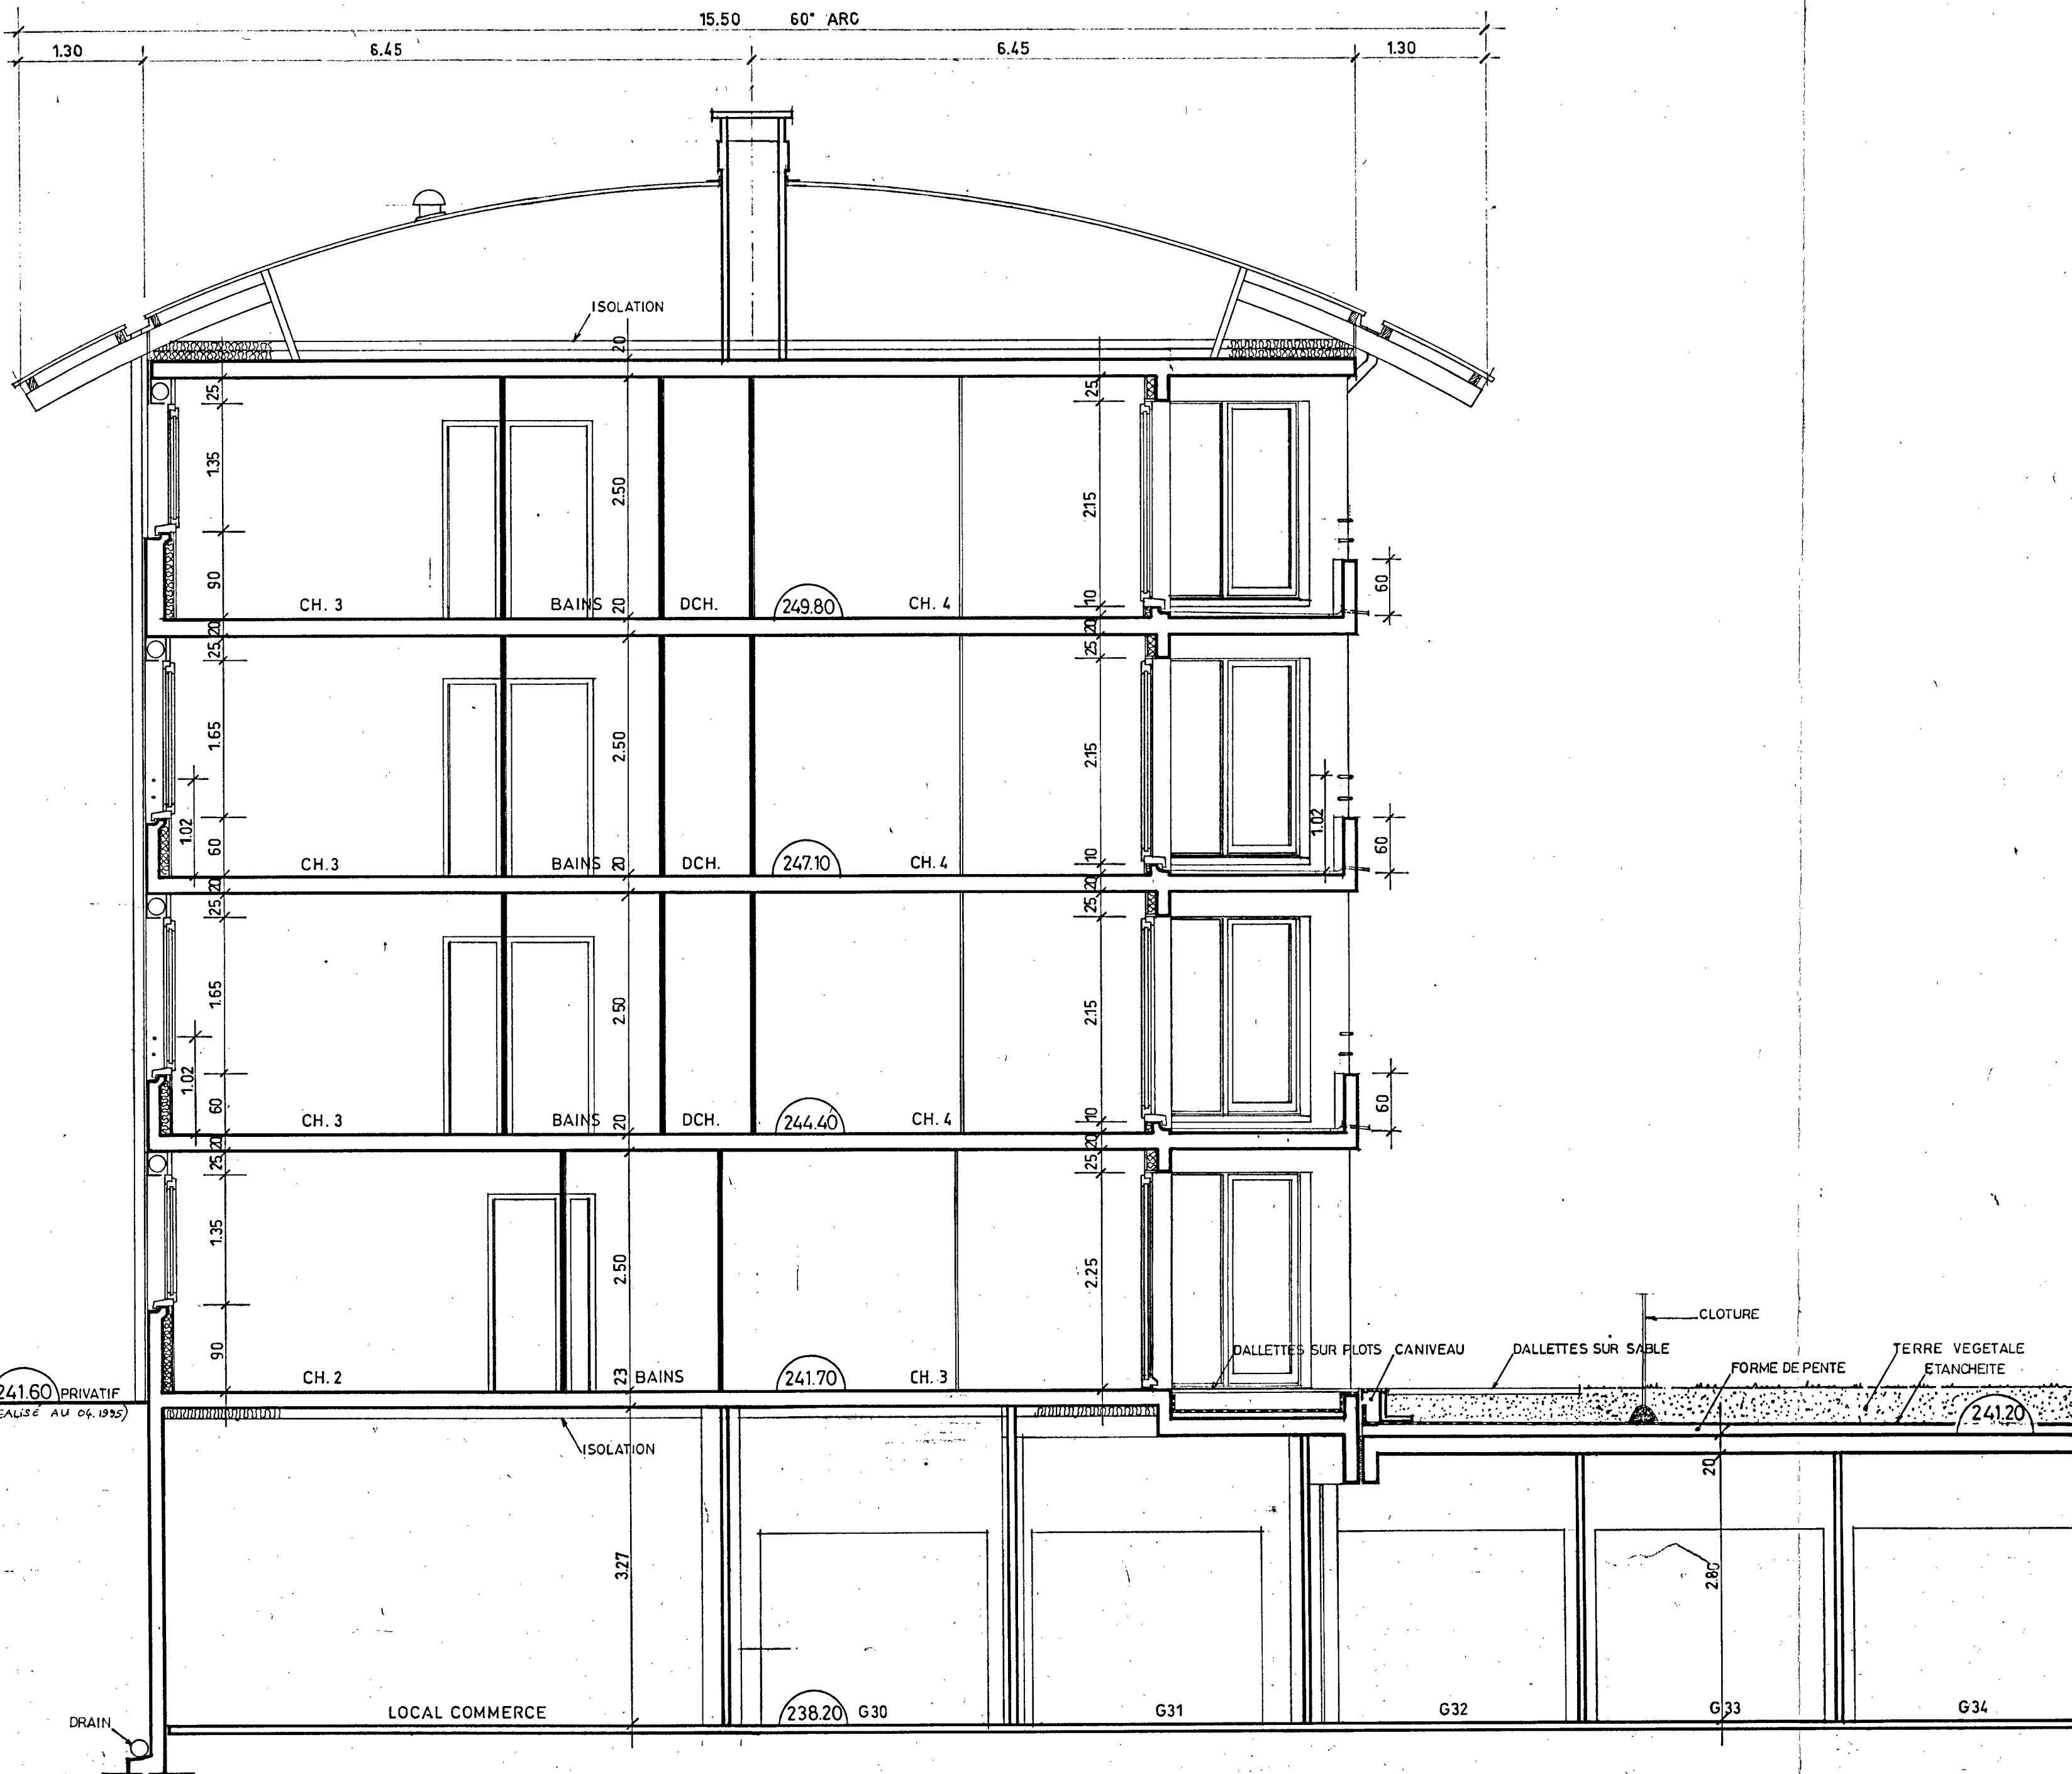

COUPE DE PRINCIPE N°6