


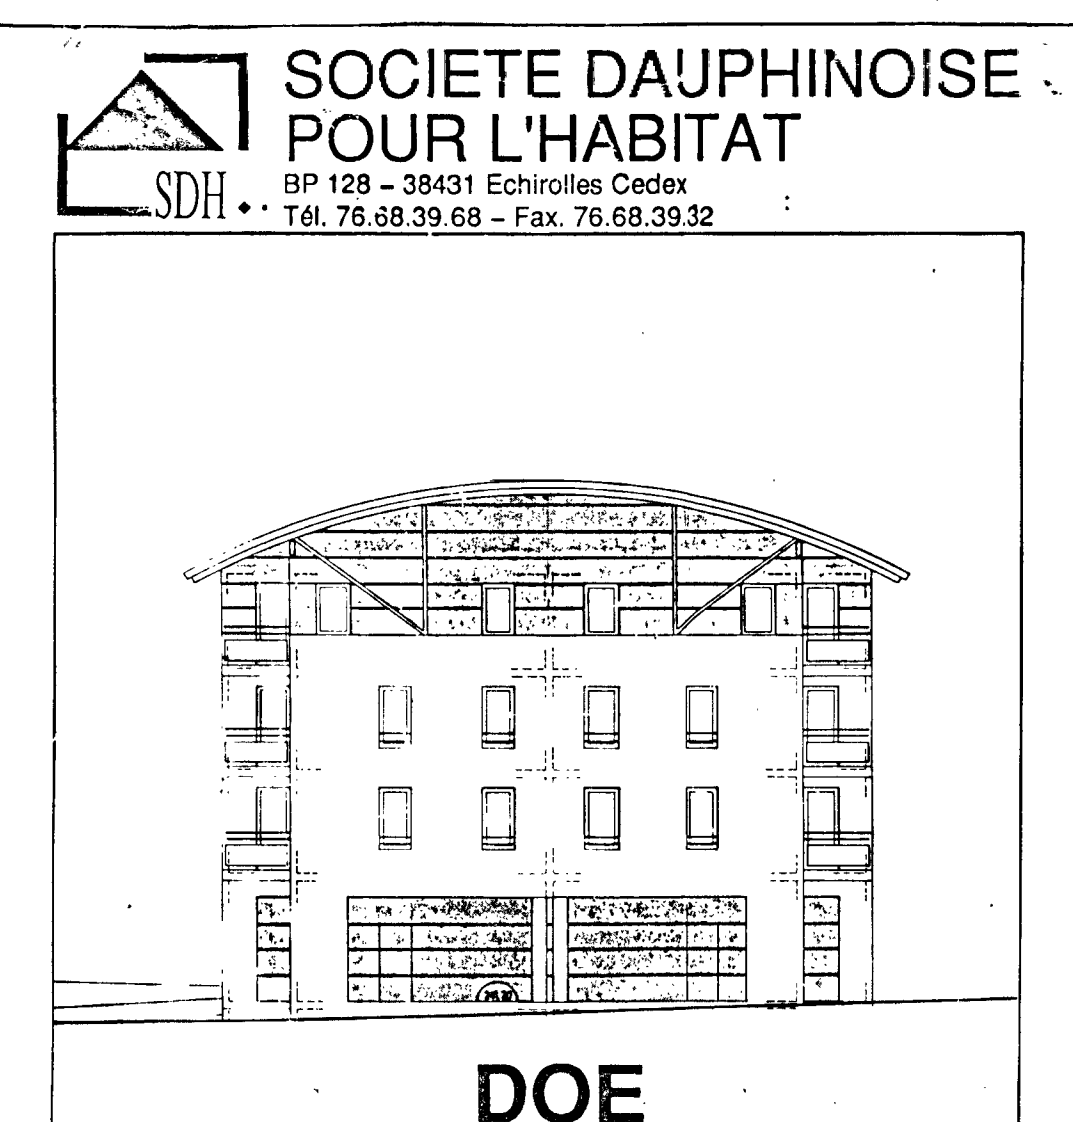

DOE
DOSSIER MARCHÉS

BATIMENTS A & B
SOUS-SOL Ech: 1/50 **dVJ** 202

Microsites


IB.S.E. (bat structure) 24 rue Lamartine (38520) Eybens	tél. 76.60.71.11 fax. 76.24.09.02
CIPAVEM (bat fluides) 15 La Carlisle BP 5 1364201 Domène	tél. 76.77.24.27 fax. 76.77.36.27
SOCOTEC (contrôle) B.P. 289 (38434) Echirolles	tél. 76.22.34.45 fax. 76.09.09.50
TECSET (ingénierie coordination) 2 rue Bourgade (38100) Grenoble	tél. 76.96.45.90 fax. 76.21.97.29

Jean-Denis DUPUY Xavier MARRET
88 rue de la Libération 38100 Grenoble
Métro. 76.56.45.90 télécop. 76.21.97.29

tr = Avril 1995
mise à jour "ouvrages exécutés"

LEGENDE

- faux-plafond
- isolation
- menuiserie PVC
- menuiserie PVC acoustique
- menuiserie avec volet roulant

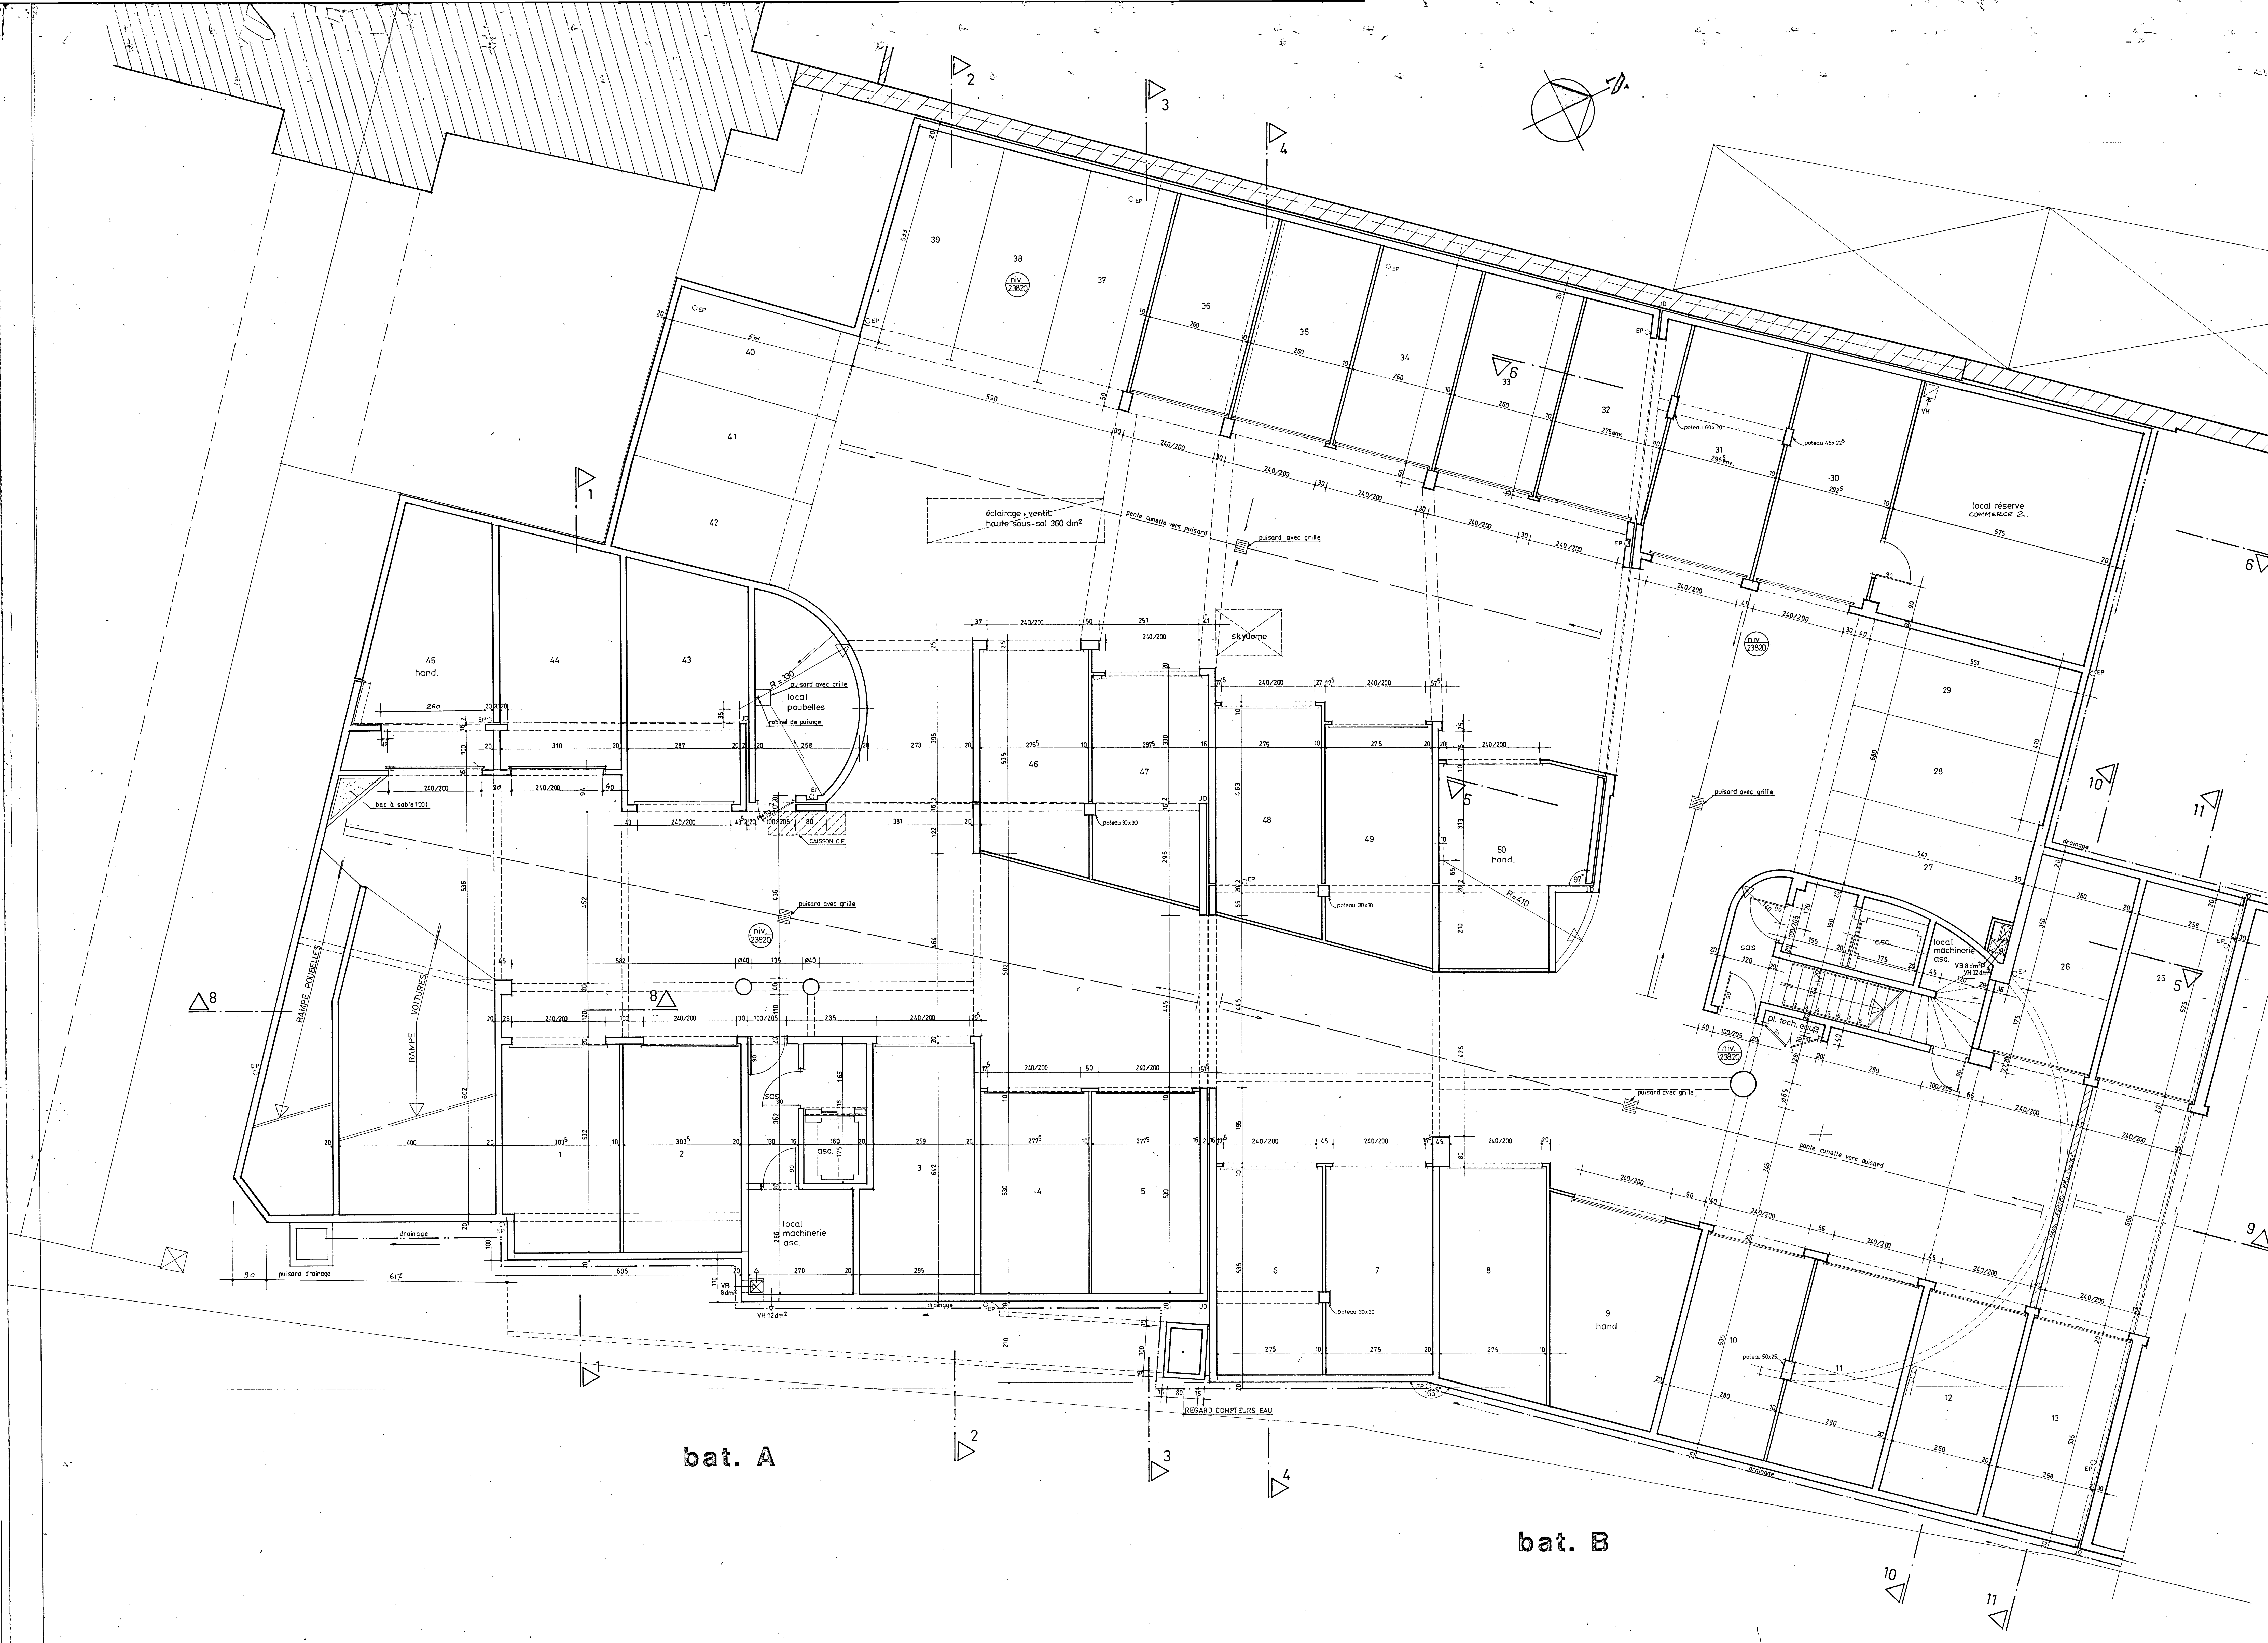

bat. A

bat. B